


YASXS 4x70mm² - 15m

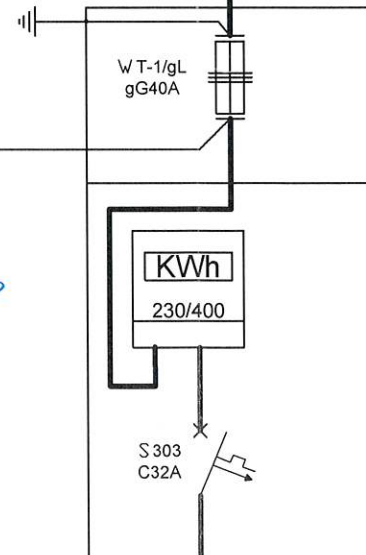

Jzgadnia się schemat podłączenia
agregatu prądowórczego w zakresie:

do współpracy z siecią energetyki
zawodowej PGE

21.06.2022


PGE Dystrybucja S.A.
Oddział Warszawa
Wydział Termoelektryki

Kierownik
Andrzej Petrykowski

TN-C

Dokumentacja powykonawcza
Za zgodność z wykonawstwem

Stopień ochrony przeciwporażeniowej
Samoczynne wyłączenie

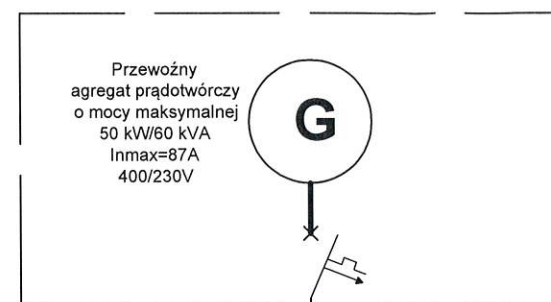

gniazdo 5 bolcowe
3x125+N+PE
typ 535

S 303
C100A


agregat 2

Przełącznik
sieć-agregat
S-ML
100/4P
100A

sieć 1

YAKY 4x35mm²

Rozdzielnica Główna RGnN

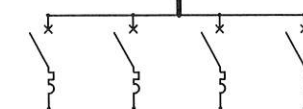

Urząd Gminy w Brańszczyku

Urząd Gminy w Brańszczyku,
ul. Jana Pawła II 45, 07-221 Brańszczyk

Schemat jednokreskowy
przyłącza nN
ze stacjonarnym
agregatem prądowórczym

Data:	06.2022	Nazwisko:	Tadeusz Kukawski	Podpis:
Projektował:		Nr uprawnień:	REGON 550122390 Upr. OS 418/01	
Nr rys.: 1				