


YASXS 4x70mm² - 15m

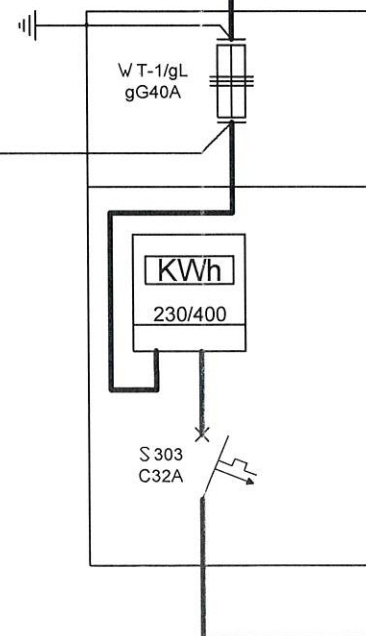


zgodnia się schemat podłączenia
agregatu prądowórczego w zakresie:
*bloku elektrycznego
medycznej*

do współpracy z siecią energetyki
krajowej PGE

21.06.2022

PGE Dystrybucja S.A.
Oddział Warszawa
Wydział Techniki

Kierownik
Andrzej Petrykowski

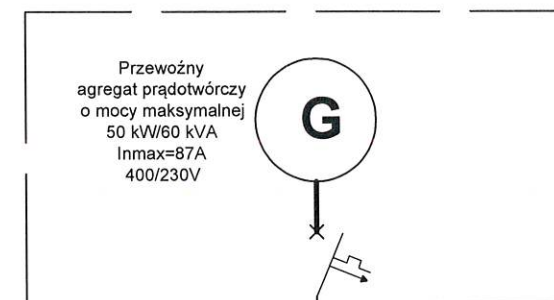

gniazdo 5 bolcowe
3x125+N+PE
typ 535

S 303
C100A


agregat 2

Przełącznik
sieć-agregat
S-ML
100/4P
100A

sieć 1

YAKY 4x35mm²

Rozdzielnica Główna RGnN

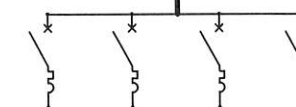

Dokumentacja powykonawcza
Za zgodność z wykonawstwem

Stopień ochrony przeciwporażeniowej
Samoczynne wyłączenie

Urząd Gminy w Brańszczyku

Urząd Gminy w Brańszczyku,
ul. Jana Pawła II 45, 07-221 Brańszczyk

Schemat jednokreskowy
przyłącza nN
ze stacjonarnym
agregatem prądowórczym

Data:	06.2022	Nazwisko:	PROJEKTOWANIE I NADZÓR	Podpis:	
Projektował:		Nazwisko:	Tadeusz Kukuczka	Podpis:	
Nr uprawnień:		Nazwisko:	07-202 Wyszków, ul. Piłsudskiego 14F	Podpis:	
		Nazwisko:	tel. 504 256 843	Podpis:	
		Nazwisko:	REGON 550322300	Podpis:	
		Nazwisko:	Upr. 18/413/89	Podpis:	